


**SOM UDFØRT**  
d. 23.10.1997  
Godk. *Alle Skouberg*

Sprogø  
Banetekniske anlæg  
Kilometrering af- og koordinater til sporskifter

Spsk nr	Type	Punkt	Km i højre spor (angivet i m)	E	N
01b Beton	UIC 60 1:19 R=1200	T.stød Teo Frisp.mrk	119.661,550 119.692,171 119.772,921	500.111,590 500.085,638	134.575,713 134.559,462
01a Beton	UIC 60 1:19 R=1200	T.stød Teo Frisp.mrk	119.803,540 119.772,920 119.692,170	499.993,505 500.019,456	134.496,751 134.513,002
02a	UIC 60 1:9 R=300	T.stød Teo Frisp.mrk	119.823,552 119.839,947 119.878,197	499.976,544 499.962,649	134.486,130 134.477,428
02b	DSB 45 1:9 R=190	T.stød Teo Frisp.mrk	119.899,932 119.890,853 119.852,603	499.915,349 499.922,510	134.439,940 134.445,611
04a Beton	UIC 60 1:19 R=1200	T.stød Teo Frisp.mrk	120.213,550 120.244,171 120.324,921	499.648,534 499.622,978	134.275,381 134.258,514
04b Beton	UIC 60 1:19 R=1200	T.stød Teo Frisp.mrk	120.355,540 120.324,920 120.244,170	499.527,685 499.553,241	134.200,717 134.217,583

Note:  
Med undtagelse af strækningen km 109,300 til km 119,416907 er højre og venstre spors km den samme.

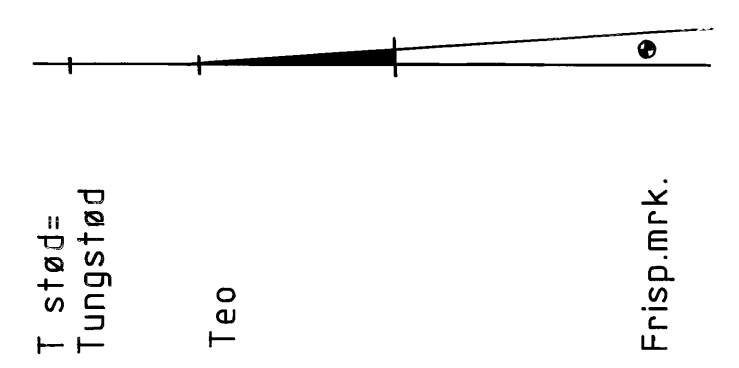

Rev	Beskrivelse	Udført	Kontrol	Godk	Dato
5	Ændring af koordinater på sporskifter	KEN	K.R.	PAR	13.11.1996
4	Ovk km 119,650 fjernet	ACN	K.E.N.	PAR	19.08.94
3	"Koordinater til sporskifter" påført.	THS.	K.E.N.	K.R.	9/10-90
2	Den anførte km er i højre spor	KEN	K.E.N.	THS.	27. apr. 90
1	Koordinater til sporskifter + Btr. strknr. påført	KEN	K.R.N.	THS.	23. feb. 90

**Storebælt**  
Fast forbindelse over Storebælt  
Baneteknik. Linieføring, spor  
Sprogø  
Fase 6

016121 777 118.500-121.000 8.1.1.1  
Skematisk oversigtsplan  
Koordinater til sporskifter.

Tegn	Beregn	Kontrol	Godk	Sag
TM	HC	APN	THS.	KS 30 - 7,4
Dato	Tegn.nr	Rev		
4. jan. 90	420-10.539	5		

Pajares

Skæbningsnr. samt koordinater til sporskifter